
案内図（No.13）

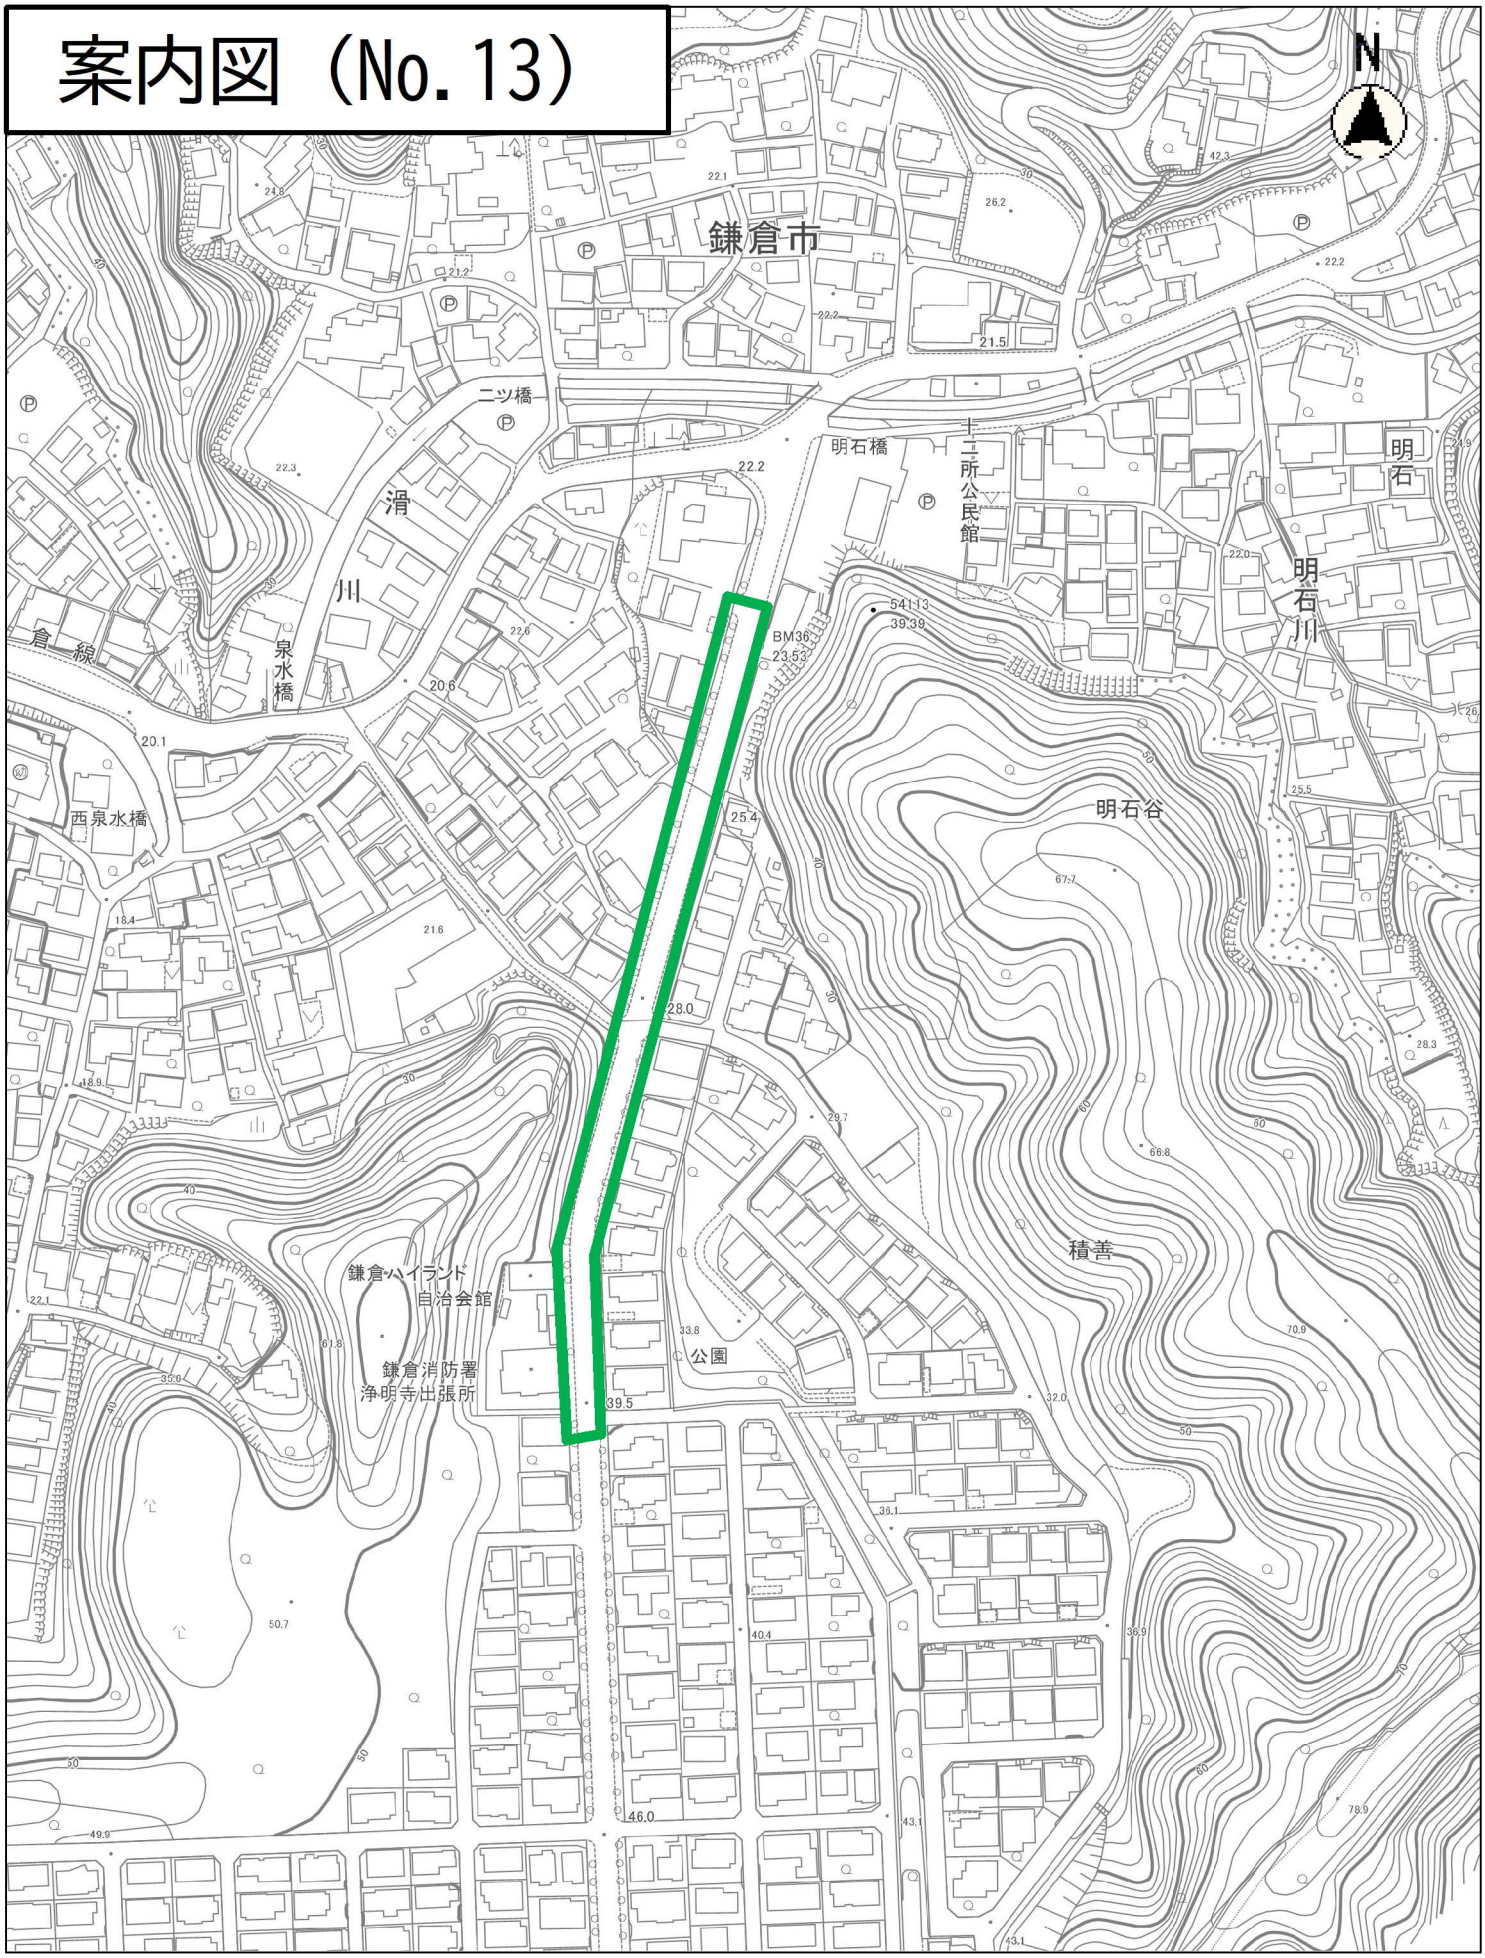

縮尺　1：2500





工事名　　平成７年度　道路改良工事
工事箇所　鎌倉市浄明寺四丁目６番先
工事期間　平成７年７月２７日～平成８年１月２２日
施工業者　㈱高橋組　☎(24)4000
現場代理人 [redacted]
舗装内容　歩道部分　　インター部分　t=8cm　（メーカー）ｱｲｴﾙﾋﾞｰ㈱
（ﾌﾞﾛｯｸ品名）ＤＥＭＩ（ﾃﾞﾐ）Ｄ１０２
Ｄ１０３
Ｄ１０５

砂　　t=3cm

ｱｽﾌｧﾙﾄ舗装（粗粒度）　t=5cm（宅地車両乗り入れ部分）
路盤（RC-40）　t=10cm

平面図

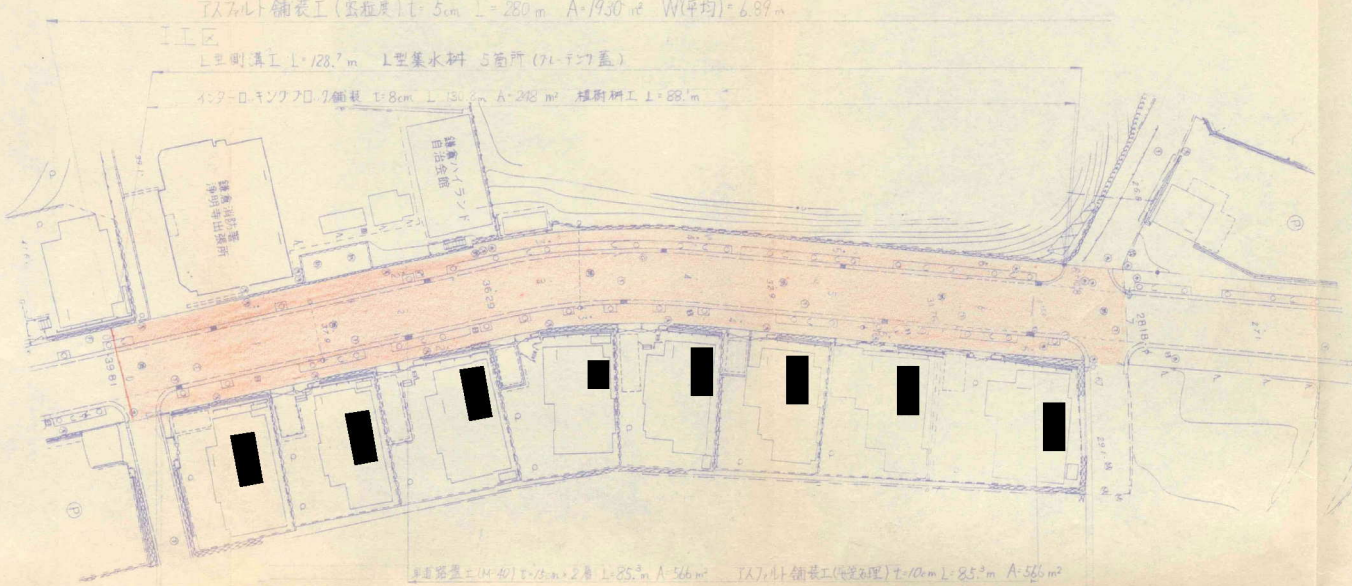

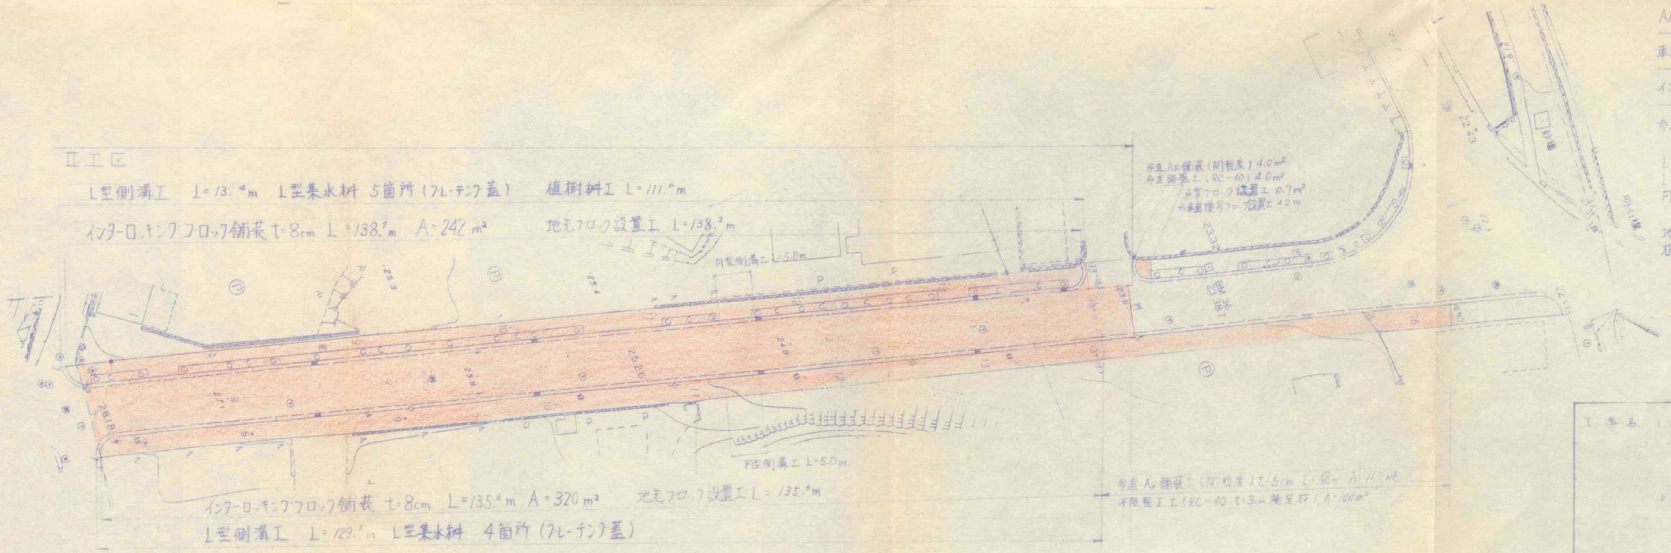

As舗装工（密粒度）t=5cm A=1930㎡
——— （表層処理）t=10cm A=964㎡
車道路盤工（M-40 2層仕切）A=1928㎡
——— （M-40 1層仕切）A=89㎡
インターロッキングブロック舗装 t=8cm A=1244㎡
——— （視覚障害用）A=10㎡
車道路盤工（RC-40, t=10cm）A=1078㎡

L型側溝工 L=515.1m
L型集水桝工 19箇所
同型側溝工 9300㎜ L=10m

地先ブロック設置工 L=278.5m
植樹桝工 L=276.6m


工事名	道路改良工事
位置	津明寺六丁目1番 先
図面名	平面図
縮尺	1/500
年度	H7.6
図面番号	1
施行	鎌倉山役所 建設部 道路課

標準図 (IX)

断面図 S=1/500




境界部分・パターン図

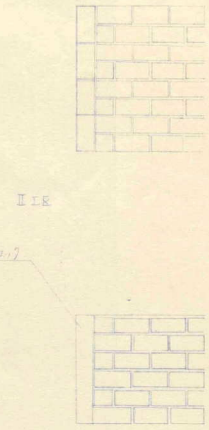


管渠型側溝工 S=1/20

(φ300mm)

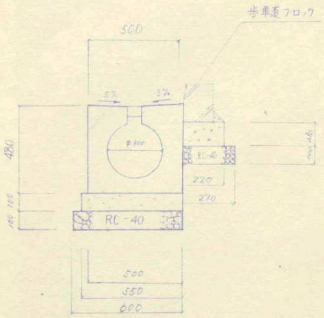


植樹ブロック工 S=1/10

(150×180×600)

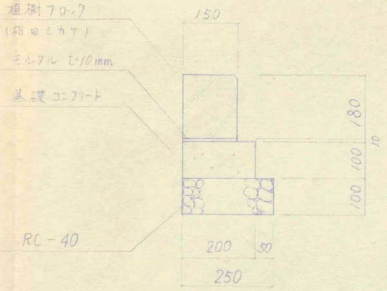

地先境界ブロック工 (S=1/10)

(120×120×600)

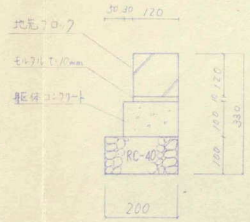


工事名	平成7年度 道路改良工事
工事箇所	鎌倉市浄明寺六丁目/春光
図面名	標準図
縮尺	図示
設計年月日	H7.6
図面番号	2
課長 / 係長 / 検図 / 設計 / 製図	

鎌倉市役所 建設部 道路課


標準図

現場打L型側溝工（S=1/20）

（段差10cm）

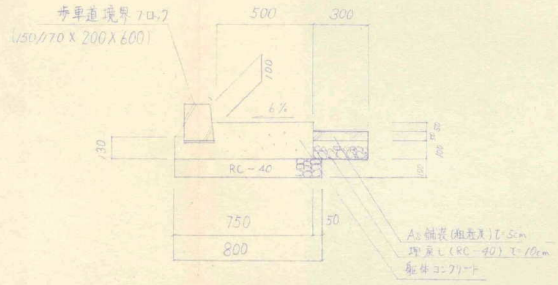


現場打L型集水桝工（S=1/20）

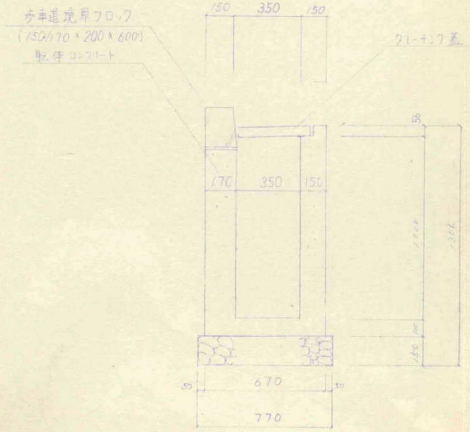


現場打L型側溝工（S=1/20）

（12ヶ所）割 七尾X日許分 段差5cm）

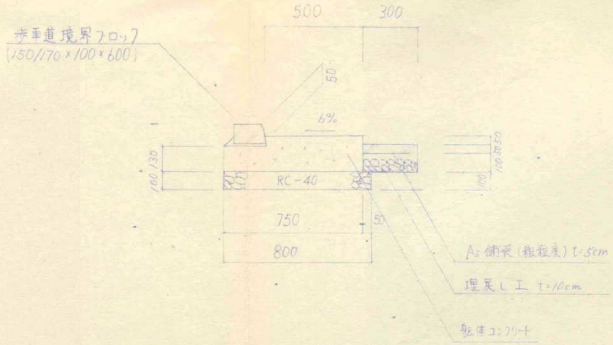

現場打L型側溝工（S=1/20）

（27ヶ所）交差点部分 段差5cm）

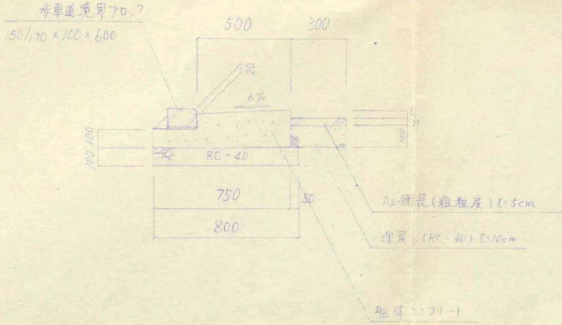

工事名	平成7年度 道路改良工事
工事箇所	鎌倉市津明寺六丁目1番先
図面名	標準図 縮尺 同上
設計年月日	H.7.6 図面番号 3
課長	係長 検図 設計 写図

鎌倉市役所建設部道路課

特殊舗装概要 13-2

1） 工事名　平成17年度交通安全対策施設工事　市道038-000号線

2） 工事場所　鎌倉市十二所９３１番地　先（明石橋）

3） 契約工期　平成17年 7月 8日～平成17年10月 6日

4） 請負業者　(有)松尾産業
鎌倉市城廻４４２－５
TEL 0467-43-1440

5） 舗装構成　歩道

インターロッキングブロック	t= 8cm
砂	t= 3cm
再生砕石(RC-40)	t=10cm

6） 製品規格　国策ブロック㈱　本社・営業部
相模原市下九沢１５２６
TEL 042-762-0211
FAX 042-762-3421

オリジナルＧ　ＯＧ

カラー：Ｇ０１　Ｇ０２　Ｇ０３
品種　：Ｋストレート　ＫＳ

出来形数量内訳書

※舗装面積計算書

測点	幅員	平均幅員	距離	面積	累計種別面積	備考
No. 1+4.4	2.33					※ILB舗装起点
		2.330	15.60	36.34	36.34	
No. 2	2.33					
		2.355	20.00	47.10	83.44	
No. 3	2.38					
		2.455	20.00	49.10	132.54	
No. 4	2.53					
		2.535	20.00	50.70	183.24	
No. 5	2.54					
		2.540	20.00	50.80	234.04	
No. 6	2.54					
		2.505	16.05	40.20	274.24	
No. 6+16.05	2.47					※ILB舗装終点
	2.38					※開粒4cm起点
		2.370	3.95	9.36	9.36	
No. 7	2.36					
		2.350	11.20	26.32	35.68	※開粒4cm終点
No. 7+11.2	2.34					※開粒5cm起点
		2.345	8.80	20.63	20.63	
No. 8	2.35					
		2.345	6.90	16.18	36.81	※開粒5cm終点
No. 8+6.9	2.34					※点字ブロック控除起点
		2.335	6.55	15.29		
No. 8+13.45	2.33					※基層+表層起点
		2.415	6.55	15.81	51	
No. 9	2.50					
		2.500	16.00	40.00	55.81	
No. 9+16.0	2.50					※基層+表層終点

数量内訳

歩道補修工

ILB舗装工	274.24 m2
As舗装(開粒度t=4cm)	35.68 m2
As舗装(開粒度t=5cm)	36.81 m2
As舗装(密粒度t=5cm+粗粒度t=5cm)	55.81 m2


排水工

現場打L形側溝工 16.2 m

(ｴﾌﾟﾛﾝ打設 16.80m−0.6m(既設L桝)=16.2m)

(歩車道ﾌﾞﾛｯｸ設置 L=(0.61m*25本＋0.31m)=15.56m)

平面図

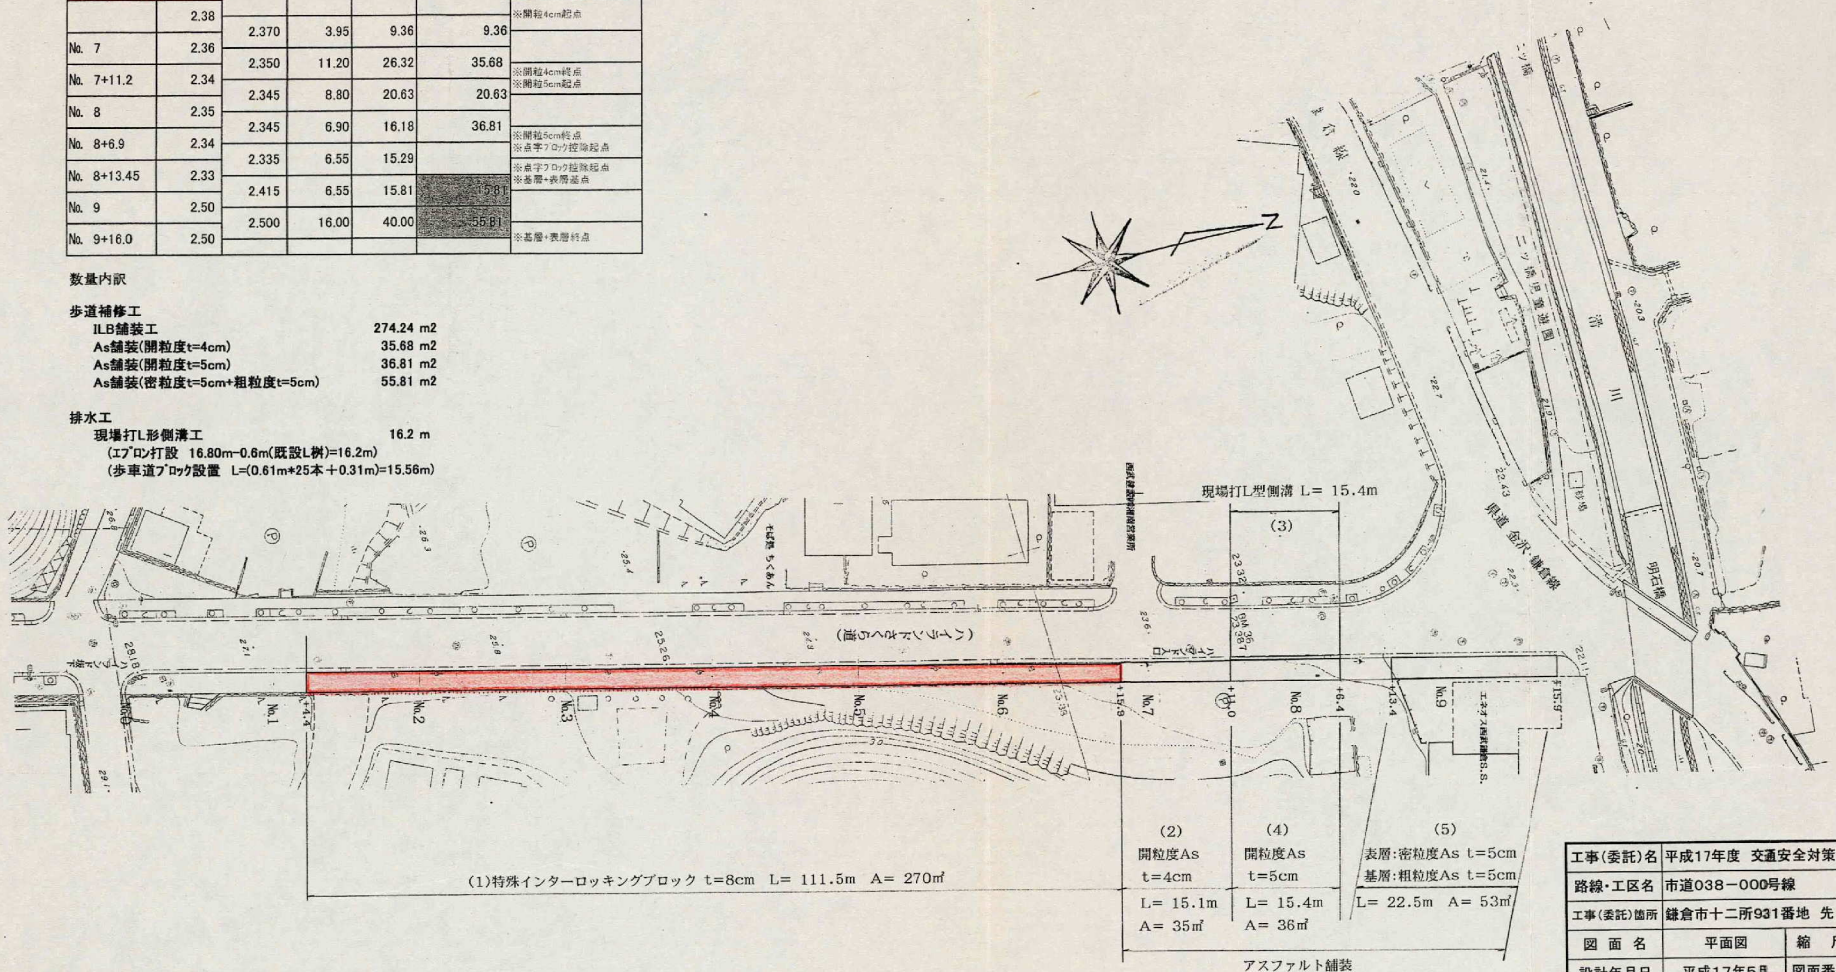


工事(委託)名	平成17年度 交通安全対策施設工事		
路線・工区名	市道038−000号線		
工事(委託)箇所	鎌倉市十二所931番地 先		
図面名	平面図	縮尺	1:500
設計年月日	平成17年5月	図面番号	1／2

課長等	課長代理等	課長補佐等	担当係長等	検図	設計者


鎌倉市役所 都市整備部 道路整備課

断面構造図

(1)

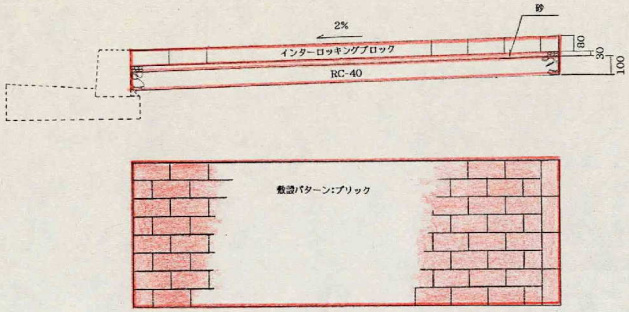


(4)

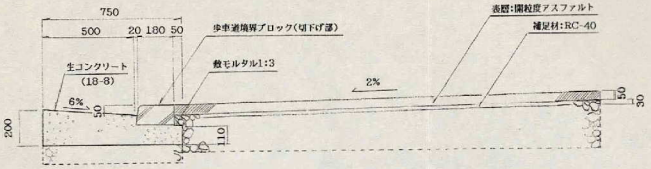


(3)

(2)

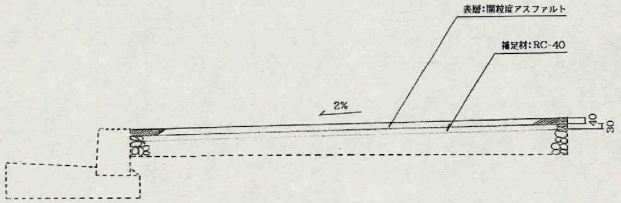

(5)

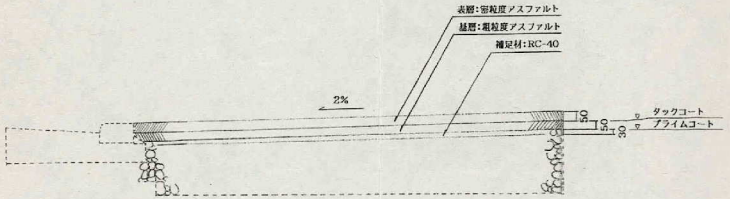

工事(委託)名	平成17年度　交通安全対策施設工事		
路線・工区名	市道038－000号線		
工事(委託)箇所	鎌倉市十二所931番地　先		
図面名	断面構造図	縮尺	1:20
設計年月日	平成17年5月	図面番号	2／2

課長等	課長代理等	課長補佐等	担当係長等	検図	設計者

鎌倉市役所　都市整備部　道路整備課


オリジナルG OG （受注生産です）

洗練されたテクスチャーとフォルム




■ カラーバリエーション




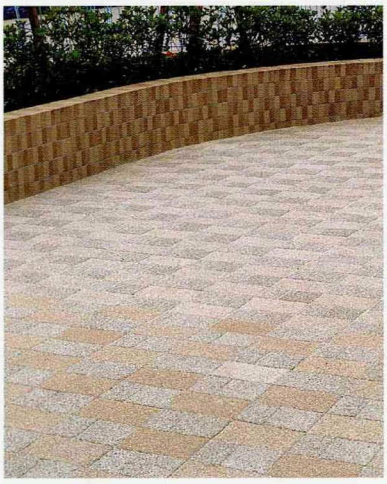


Kストレート KS

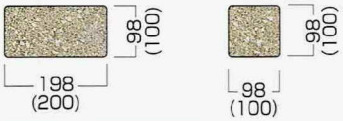


オーゴン ON

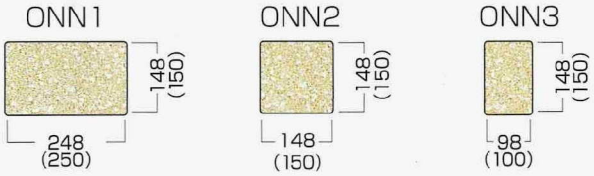

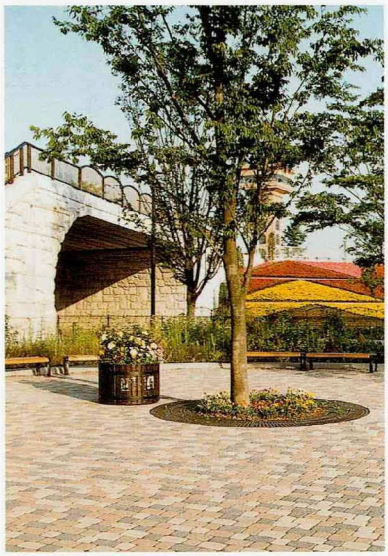

ベルジアーノ VE

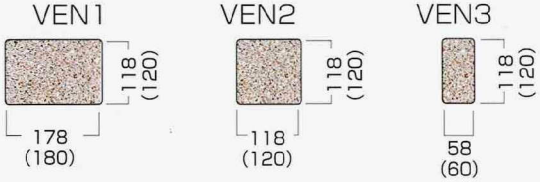

■ 価格表

表示価格は全て税込みです


品　種	L×W×H（mm）	重量(kg)	価格(円／㎡)
Kストレート	198× 98 × 60	2.7	10,500
	198× 98 × 80	3.6	11,025
オーゴン	248×148× 60	5.1	10,500
	248×148× 80	6.7	11,025
ベルジアーノVE	178×118× 60	2.9	10,500
	178×118× 80	3.9	11,025

透水平板 TO　透水擬石平板 GTO （受注生産です）




■ 形状・寸法

KSNN

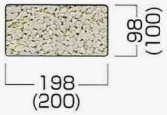


50個／㎡

KSCN

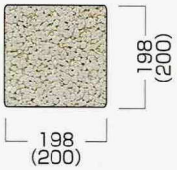

25個／㎡

KSLN

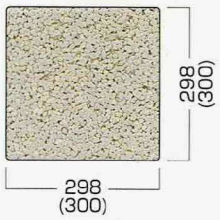

11.1個／㎡

■ カラーバリエーション

● 透水平板 TO



T02　T05　T10　T11

● 透水擬石平板 GTO



GT02　GT05　GT10　GT11

■ 特徴

① 表装が自然素材擬石のため色褪せや色変化がありません。
② 雨水を一時的に貯水し、都市型洪水の防止に役立ちます。
③ 地表から浸透した水は浅水地下水として保全され、地中生態を改善し、街路樹などの保護・育生に役立ちます。
④ 雨の日でも水溜まりができず、スリップや転倒のないスムーズな歩行や交通安全を促します。
⑤ 地中にしみ込んだ雨水は、蒸発時に地表の熱を奪い都市砂漠化を防ぎます。

■ 価格表

表示価格は全て税込みです

品　種	L×W×H（mm）	重量(kg)	価格(円)／㎡
透水平板 TO	300×300×60	10.9	7,350
	300×300×80	14.5	7,875
透水擬石平板 GTO	300×300×60	10.9	9,975
	300×300×80	14.5	10,500



No.

No.1＋4.4～



No.

No.2～



No.

No.3～

FUJICOLOR
A-L6W

No.

No.4～



No.

No.5～



No.

No.6～





No.

No.6+15.9～



No.

No.7+11.0～



No.

No.8+13.4～

FUJICOLOR
A-L6W

No.

現場打L型側溝



No.

余　　白

No.

余　　白