

案内図（No.48）

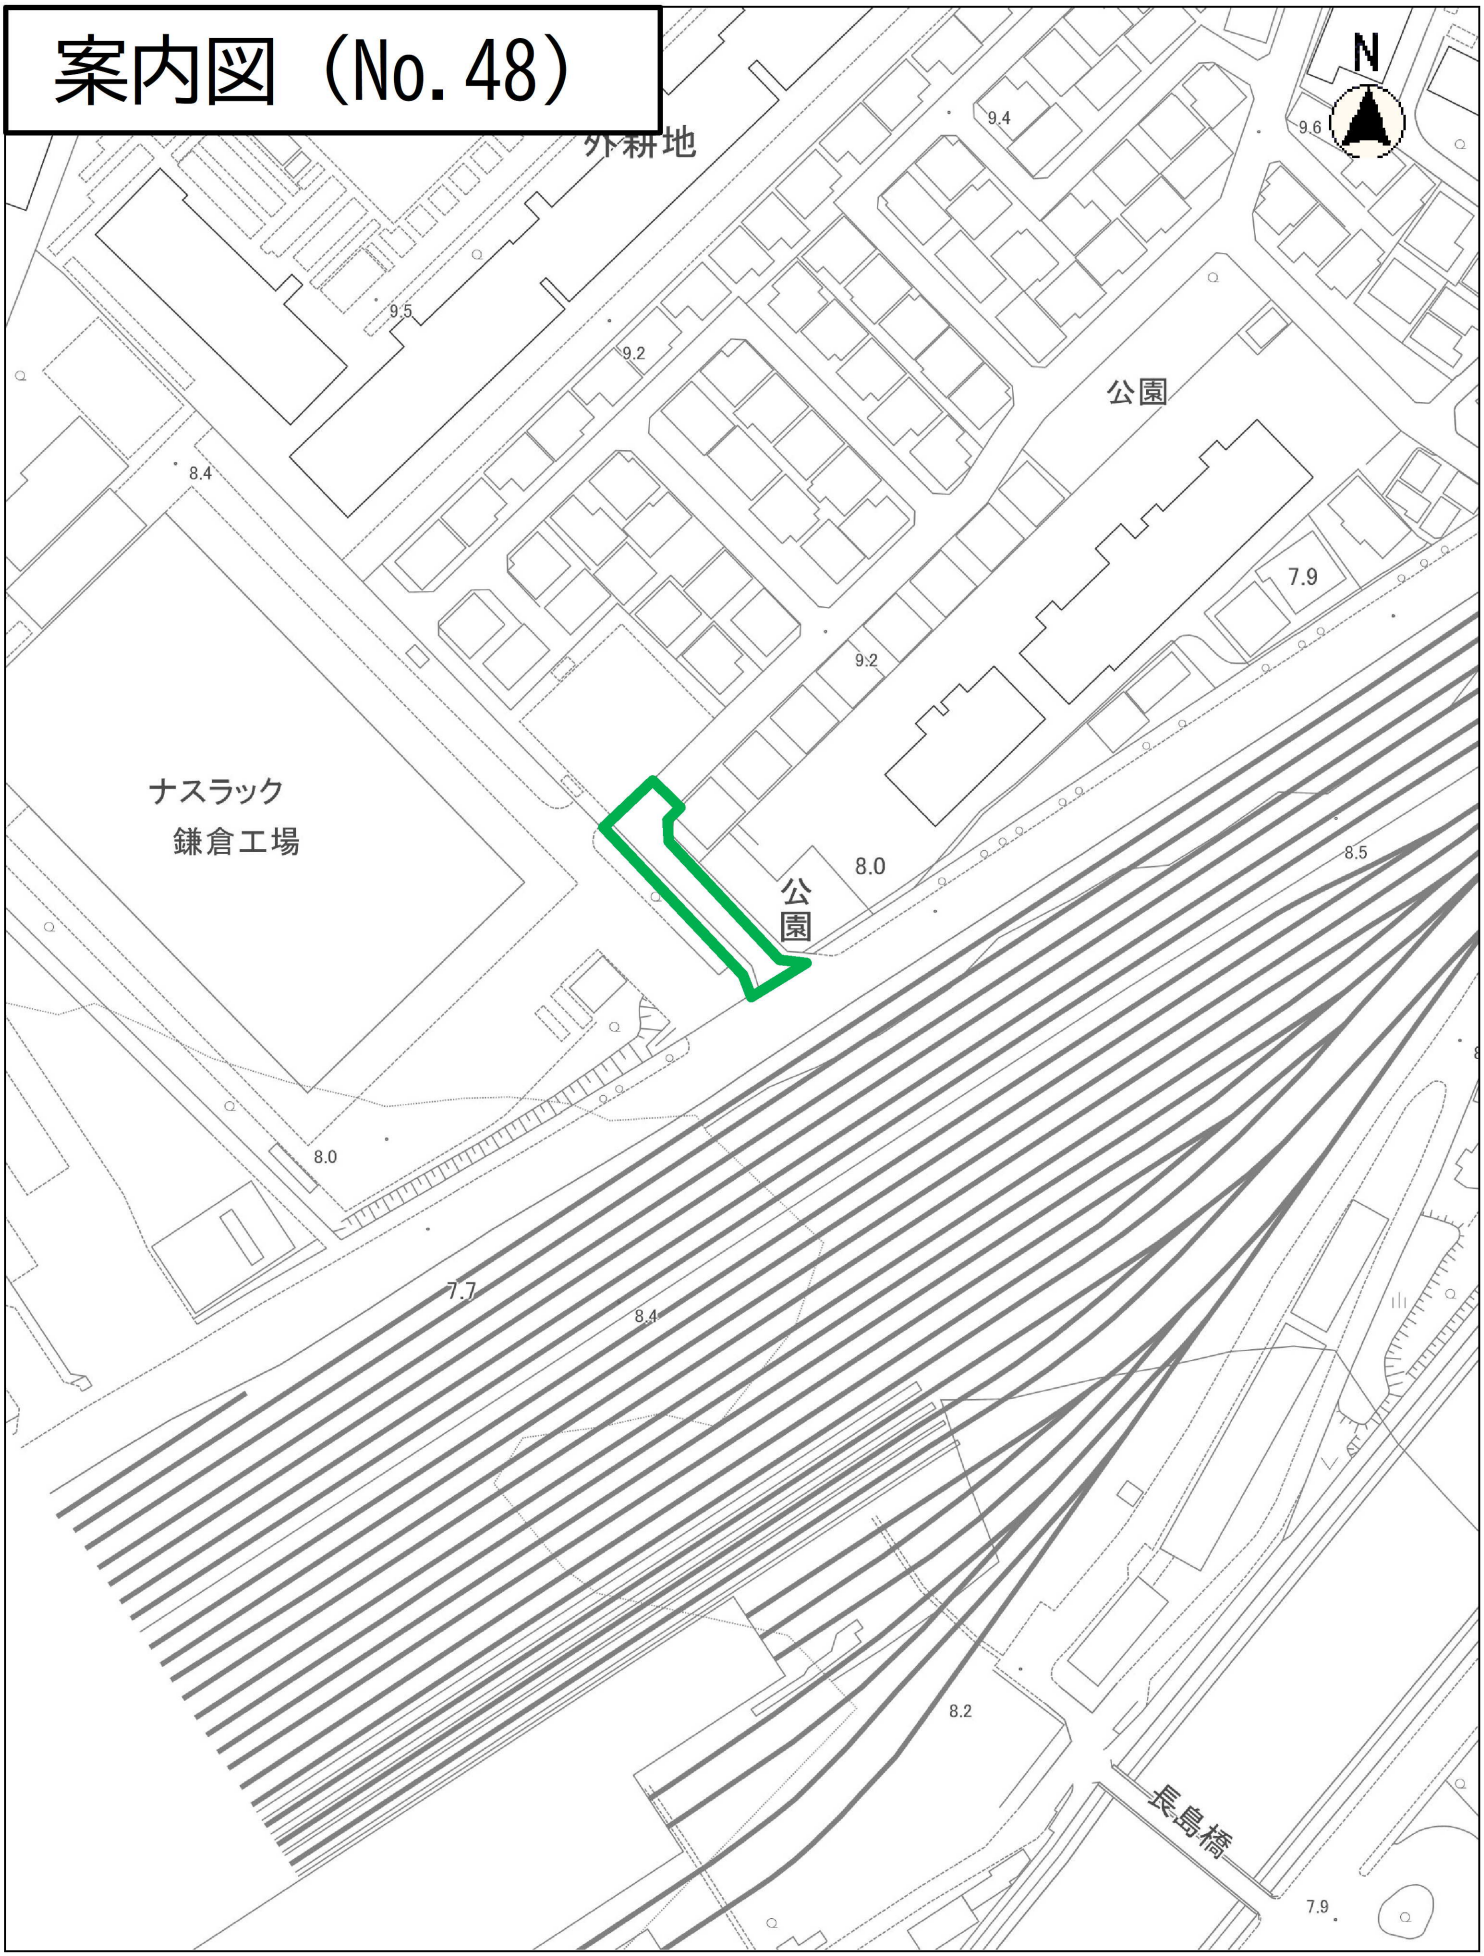

縮尺　1：1500

10 5 0 10 20 30 40 50 60 70 80

出来形平面図［舗装］

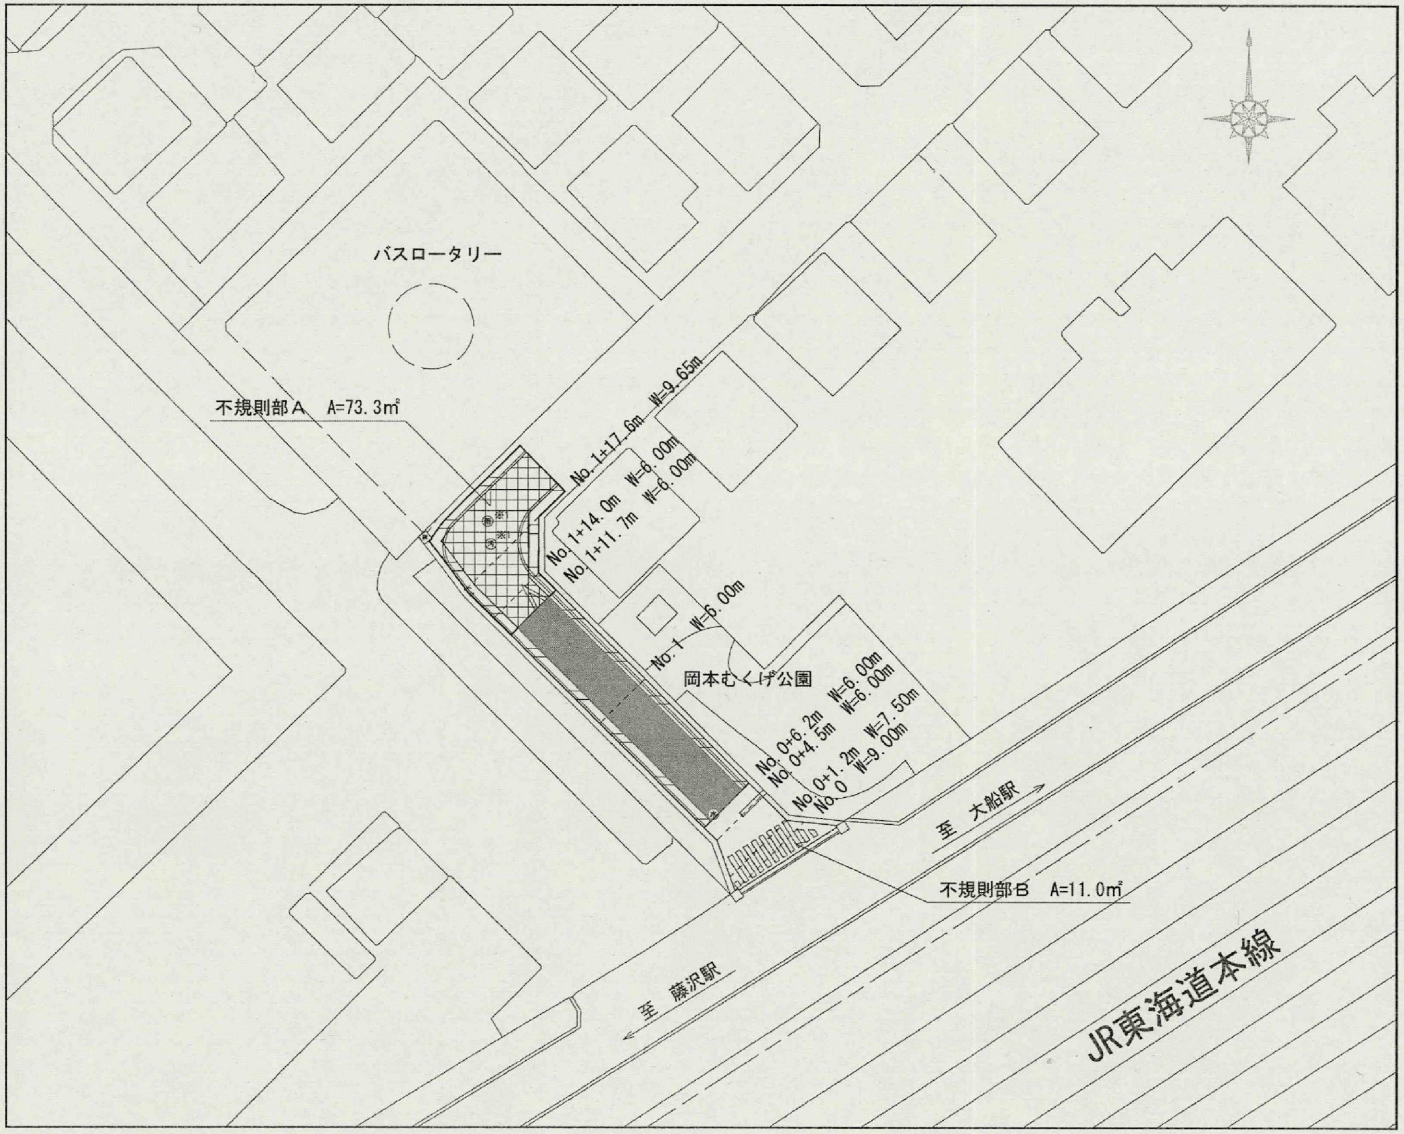

注1）区画線は、現況復旧とする。ただし、規格の変更が必要な場合は、監督職員と協議すること。
注2）半たわみ性舗装用アスファルト混合物の空隙率は、20～28%とすること。

工事概要

ｱｽﾌｧﾙﾄ舗装　L=37.6m W=6.00～9.65m A=321.7m2
　　L=41.1m W=5.980～9.68m A=321.7m2
舗装工
舗装版打換工　A=321.7m2
　　A=321.7m2
表層：半たわみ性ｱｽﾌｧﾙﾄ　t=5cm t=5cm
基層：再生粗粒度ｱｽﾌｧﾙﾄ［20］　t=5cm t=5cm
上層路盤：再生ｱｽﾌｧﾙﾄ安定処理［30］　t=10cm
　　t=10cm
付帯工
ﾏﾝﾎｰﾙ蓋高さ調整　N=３箇所　［※1］
　　N=３箇所

凡例

- 舗装構成図①
- 舗装構成図②
- 舗装構成図③
- 舗装構成図④

工事名	令和元年度　道路維持修繕工事		
路線名	市道050-018号線　外		
工事箇所	鎌倉市岡本1500番地　先外		
図面名	平面図［舗装］	縮尺	1/500
設計年月日	令和2年[2020年]2月	図面番号	1 ／ 4


課長	課長代理等	係長補佐等	担当係長等	検図	担当

鎌倉市　都市整備部　道路課


出来形図

舗装構成図　S=1/10


舗装構成図①

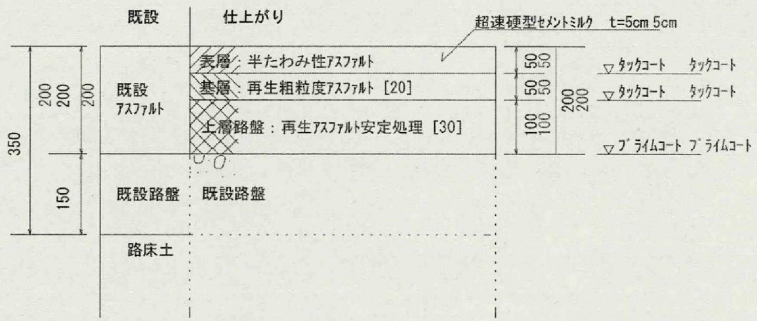


舗装構成図②

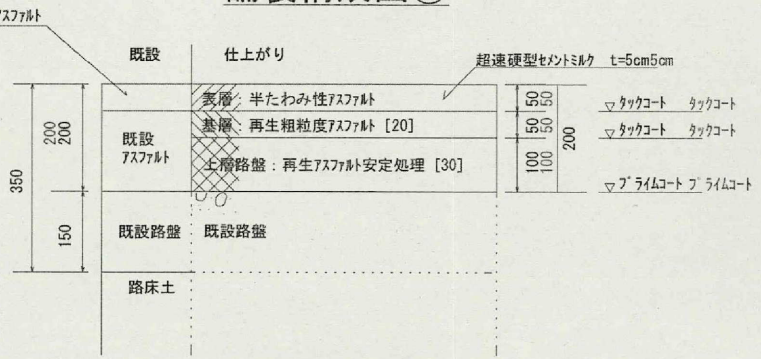


舗装構成図③

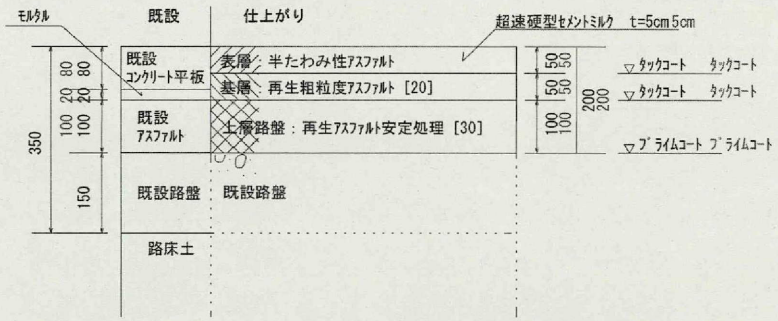

舗装構成図④

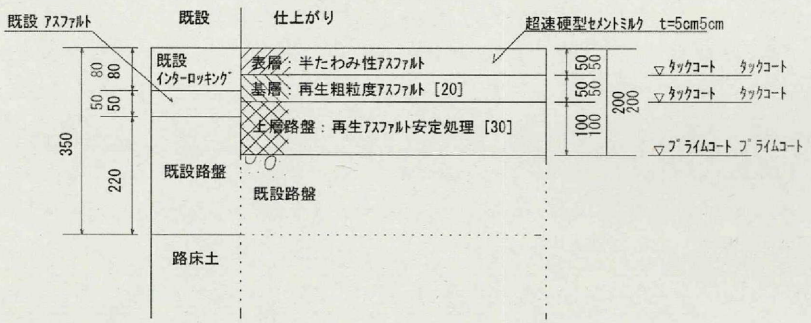

標準道路横断図　S=1/50

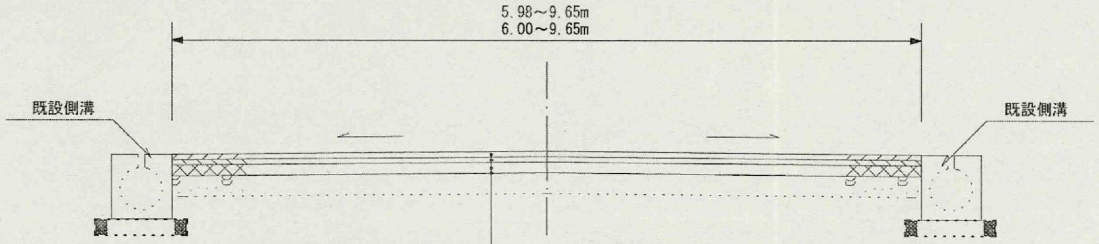

表層：半たわみ性アスファルト t=5cm
基層：再生粗粒度アスファルト［20］ t=5cm
上層路盤：再生アスファルト安定処理［30］ t=10cm
不陸整正：補足材・再生粒度調整砕石［RM-40］ t=平均3cm
※舗装構成図④については、補足材なし。

※横断勾配については、2%を標準とすること。

工事名	令和元年度　道路維持修繕工事		
路線名	市道050-018号線　外		
工事箇所	鎌倉市岡本1500番地　先外		
図面名	舗装構成図 標準道路横断図	縮尺	図示
設計年月日	令和2年[2020年]2月	図面番号	2 ／ 4

課長		課長代理等		課長補佐等		担当係長等		検図		担当	

鎌倉市　都市整備部　道路課