
案内図（No.49-2）

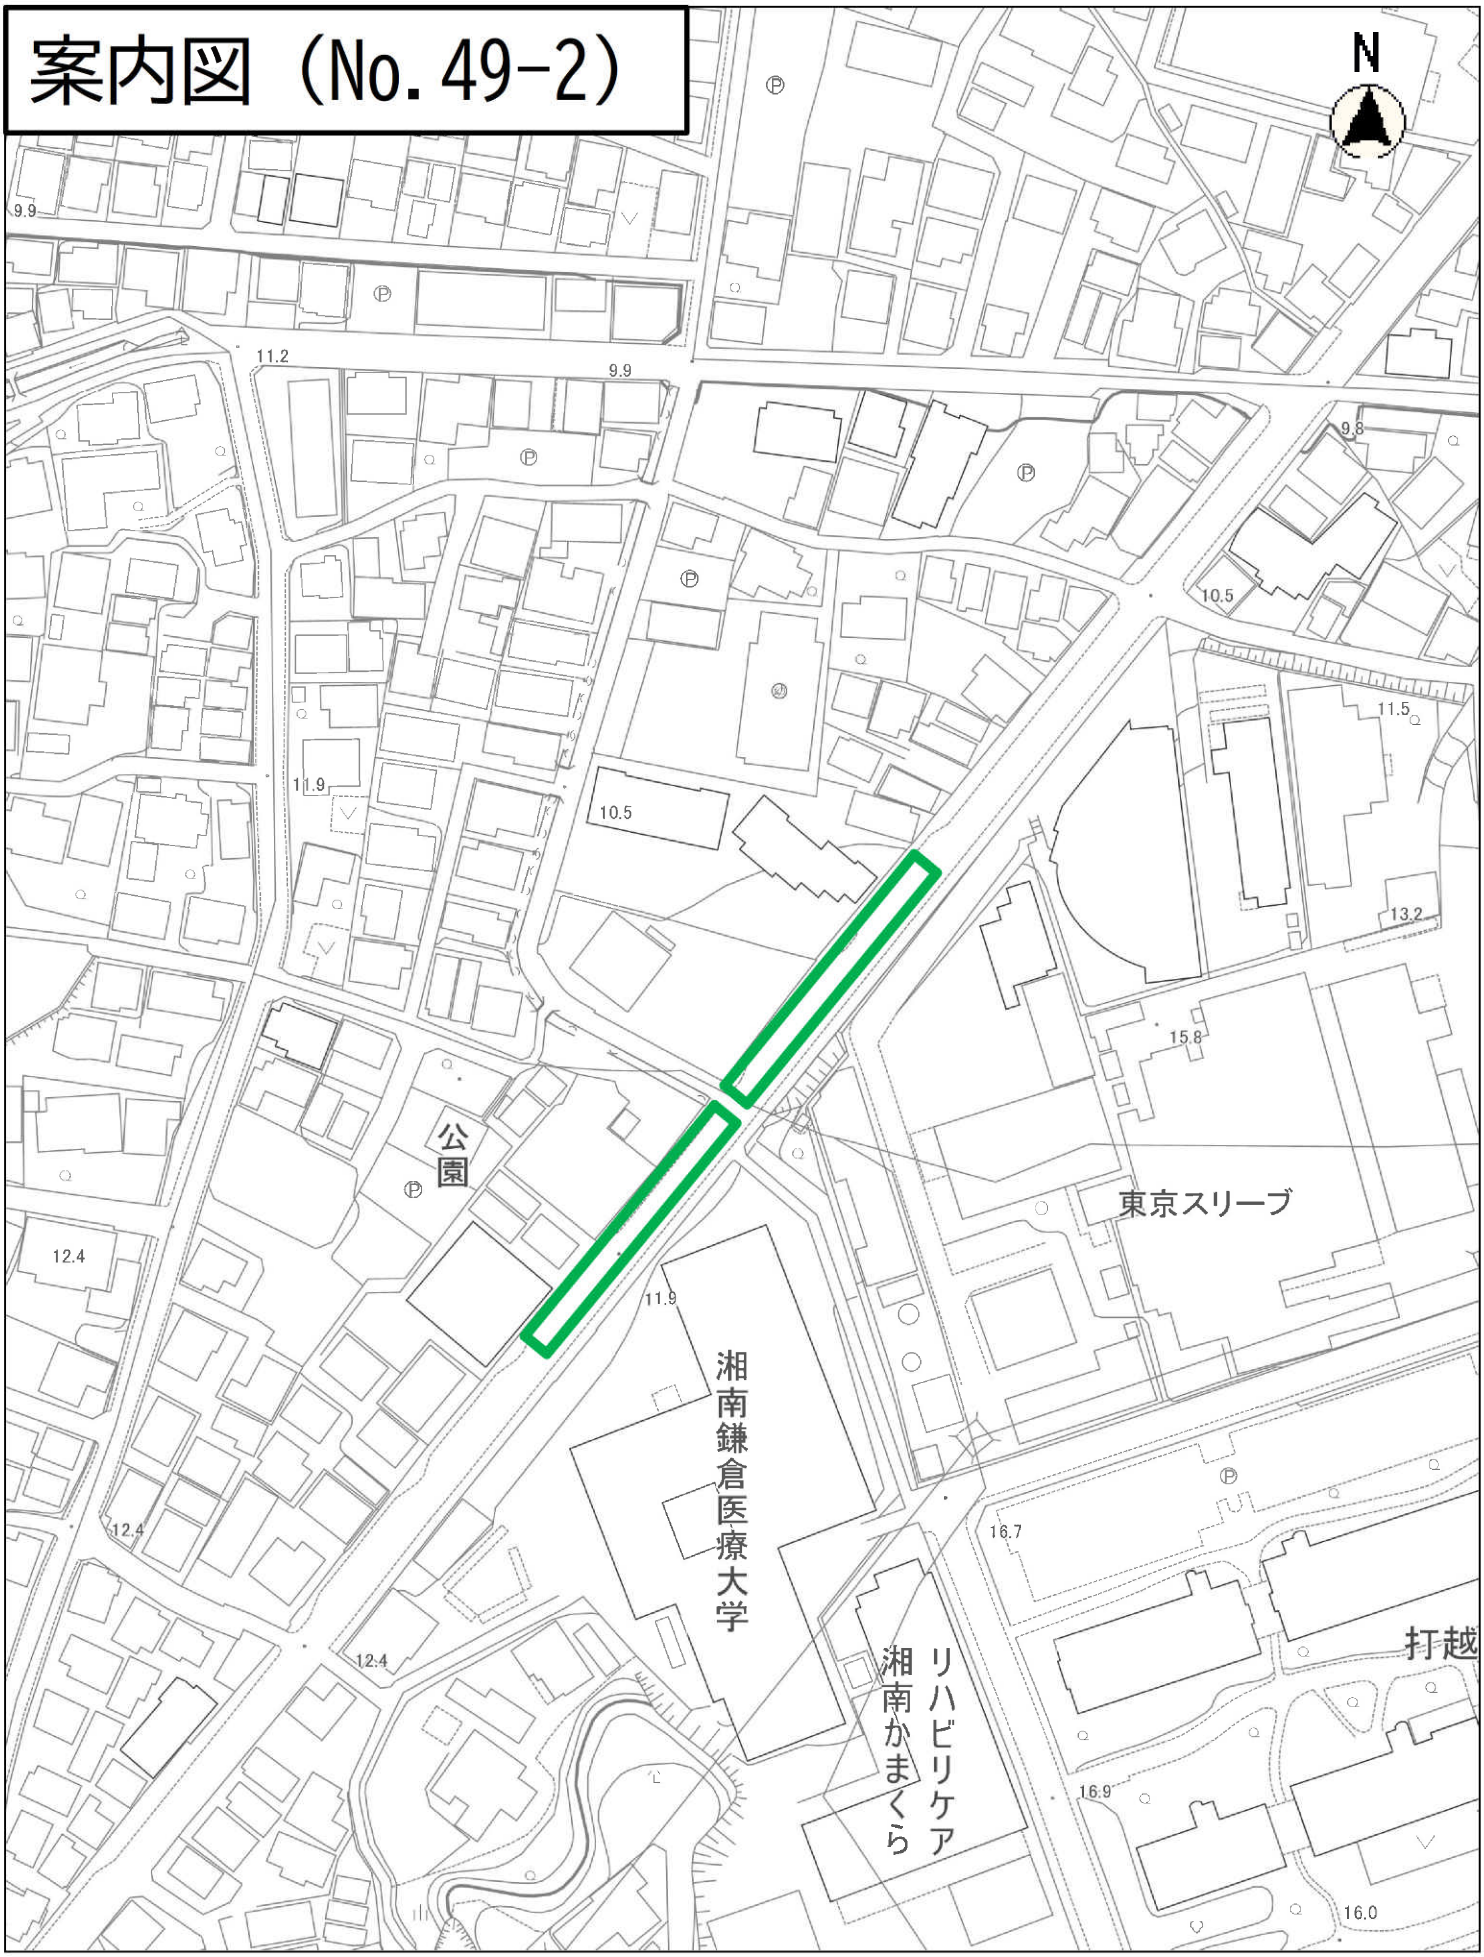


縮尺　1：1500

10 5 0 10 20 30 40 50 60 70 80


平面図　S=1/500
[山崎工区]　完成図

工事概要
[山崎工区]
舗装工
アスファルト舗装工　L=109.5m W=2.67～4.41m A=423.57㎡
舗装版打換工　A=263.49㎡
表層：密粒アスファルトポリマー改質Ⅱ型[20] t=5cm
基層：再生粗粒度アスファルト[20]　t=5cm
路盤：再生アスファルト安定処理 [30]　t=15cm
切削オーバーレイ工 A=141.49㎡
表層：密粒アスファルトポリマー改質Ⅱ型[20] t=5cm
取付部 A=18.59㎡
表層：再生密粒度アスファルト[13] t=5cm

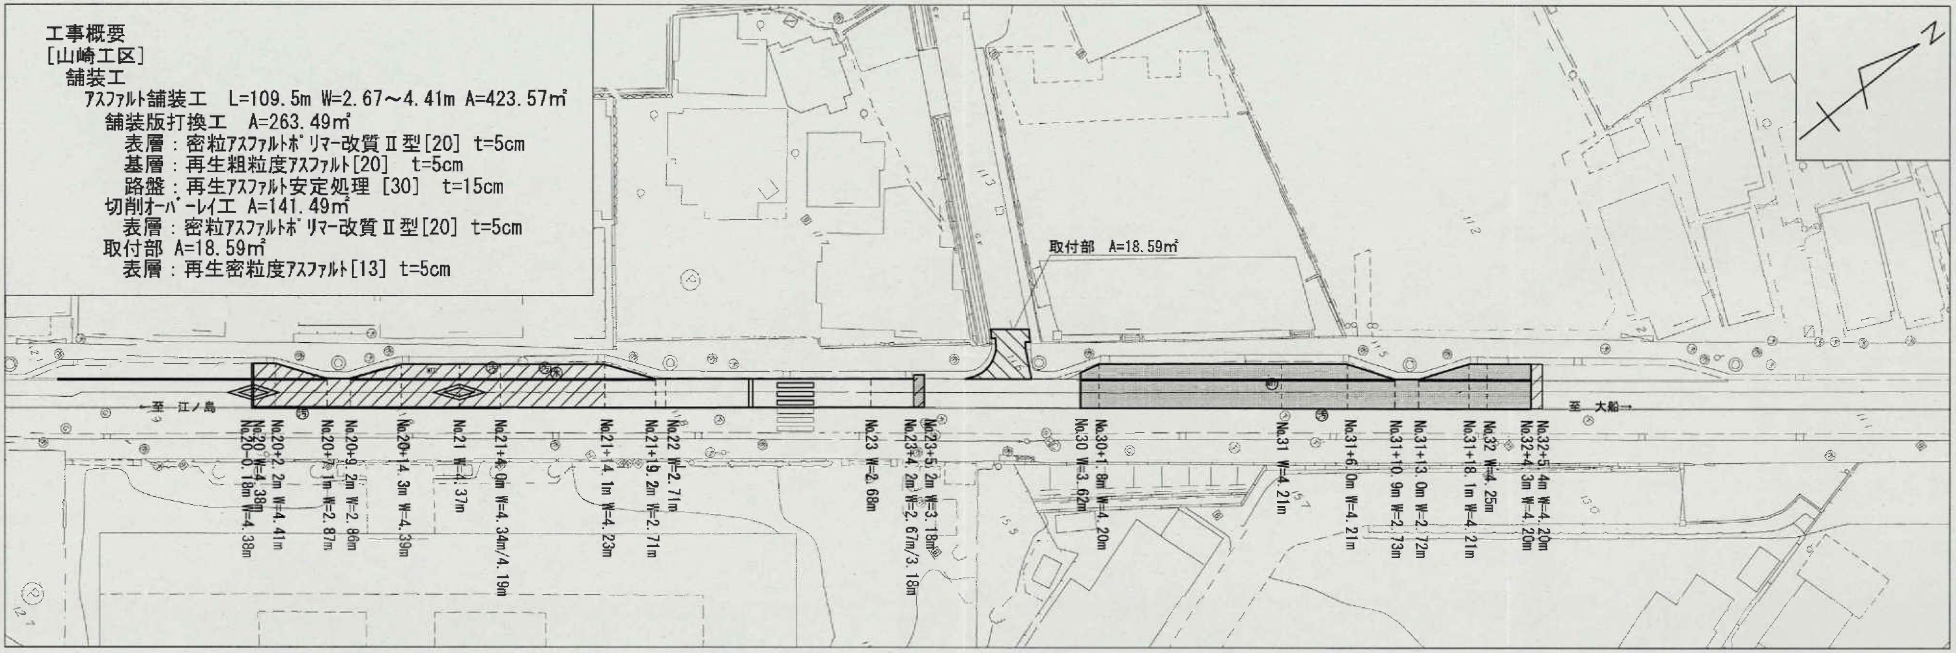


注）区画線は、現況復旧とする。ただし。規格の変更が必要な場合は、監督職員と協議すること。

道路標準横断面図[山崎工区] S=1/50
舗装版打換工①

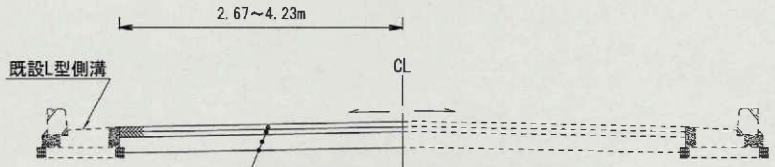


横断勾配は2%を標準とする。

道路標準横断面図[山崎工区] S=1/50
舗装版打換工②，舗装版打換工③

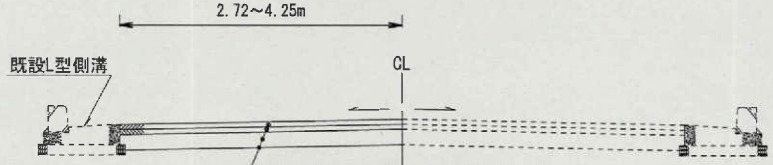

横断勾配は2%を標準とする。

道路標準横断面図[山崎工区] S=1/50
切削オーバーレイ工

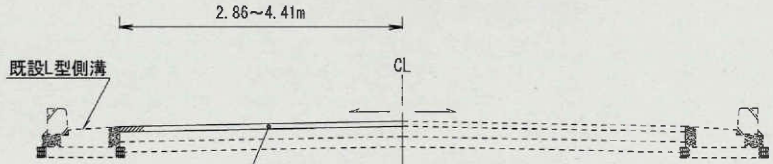

横断勾配は2%を標準とする。

凡例
：舗装版打換工①
：舗装版打換工②
：舗装版打換工③
：切削オーバーレイ工
：取付部

年度	令和3年度	工事名	道路維持修繕工事
路線名	市道055－000号線		
工事箇所	鎌倉市鎌倉山三丁目18番　先外		
図面名	平面図[山崎工区] ・道路標準横断面図[山崎工区]	縮尺	図示
設計年月日	令和3年[2021年]10月	図面番号	2 ／ 3

課長	課長代理等	課長補佐等	担当者	検図	担当

鎌倉市　都市整備部　道路課